


HUS 1

BOTTENVÅNING 1:100

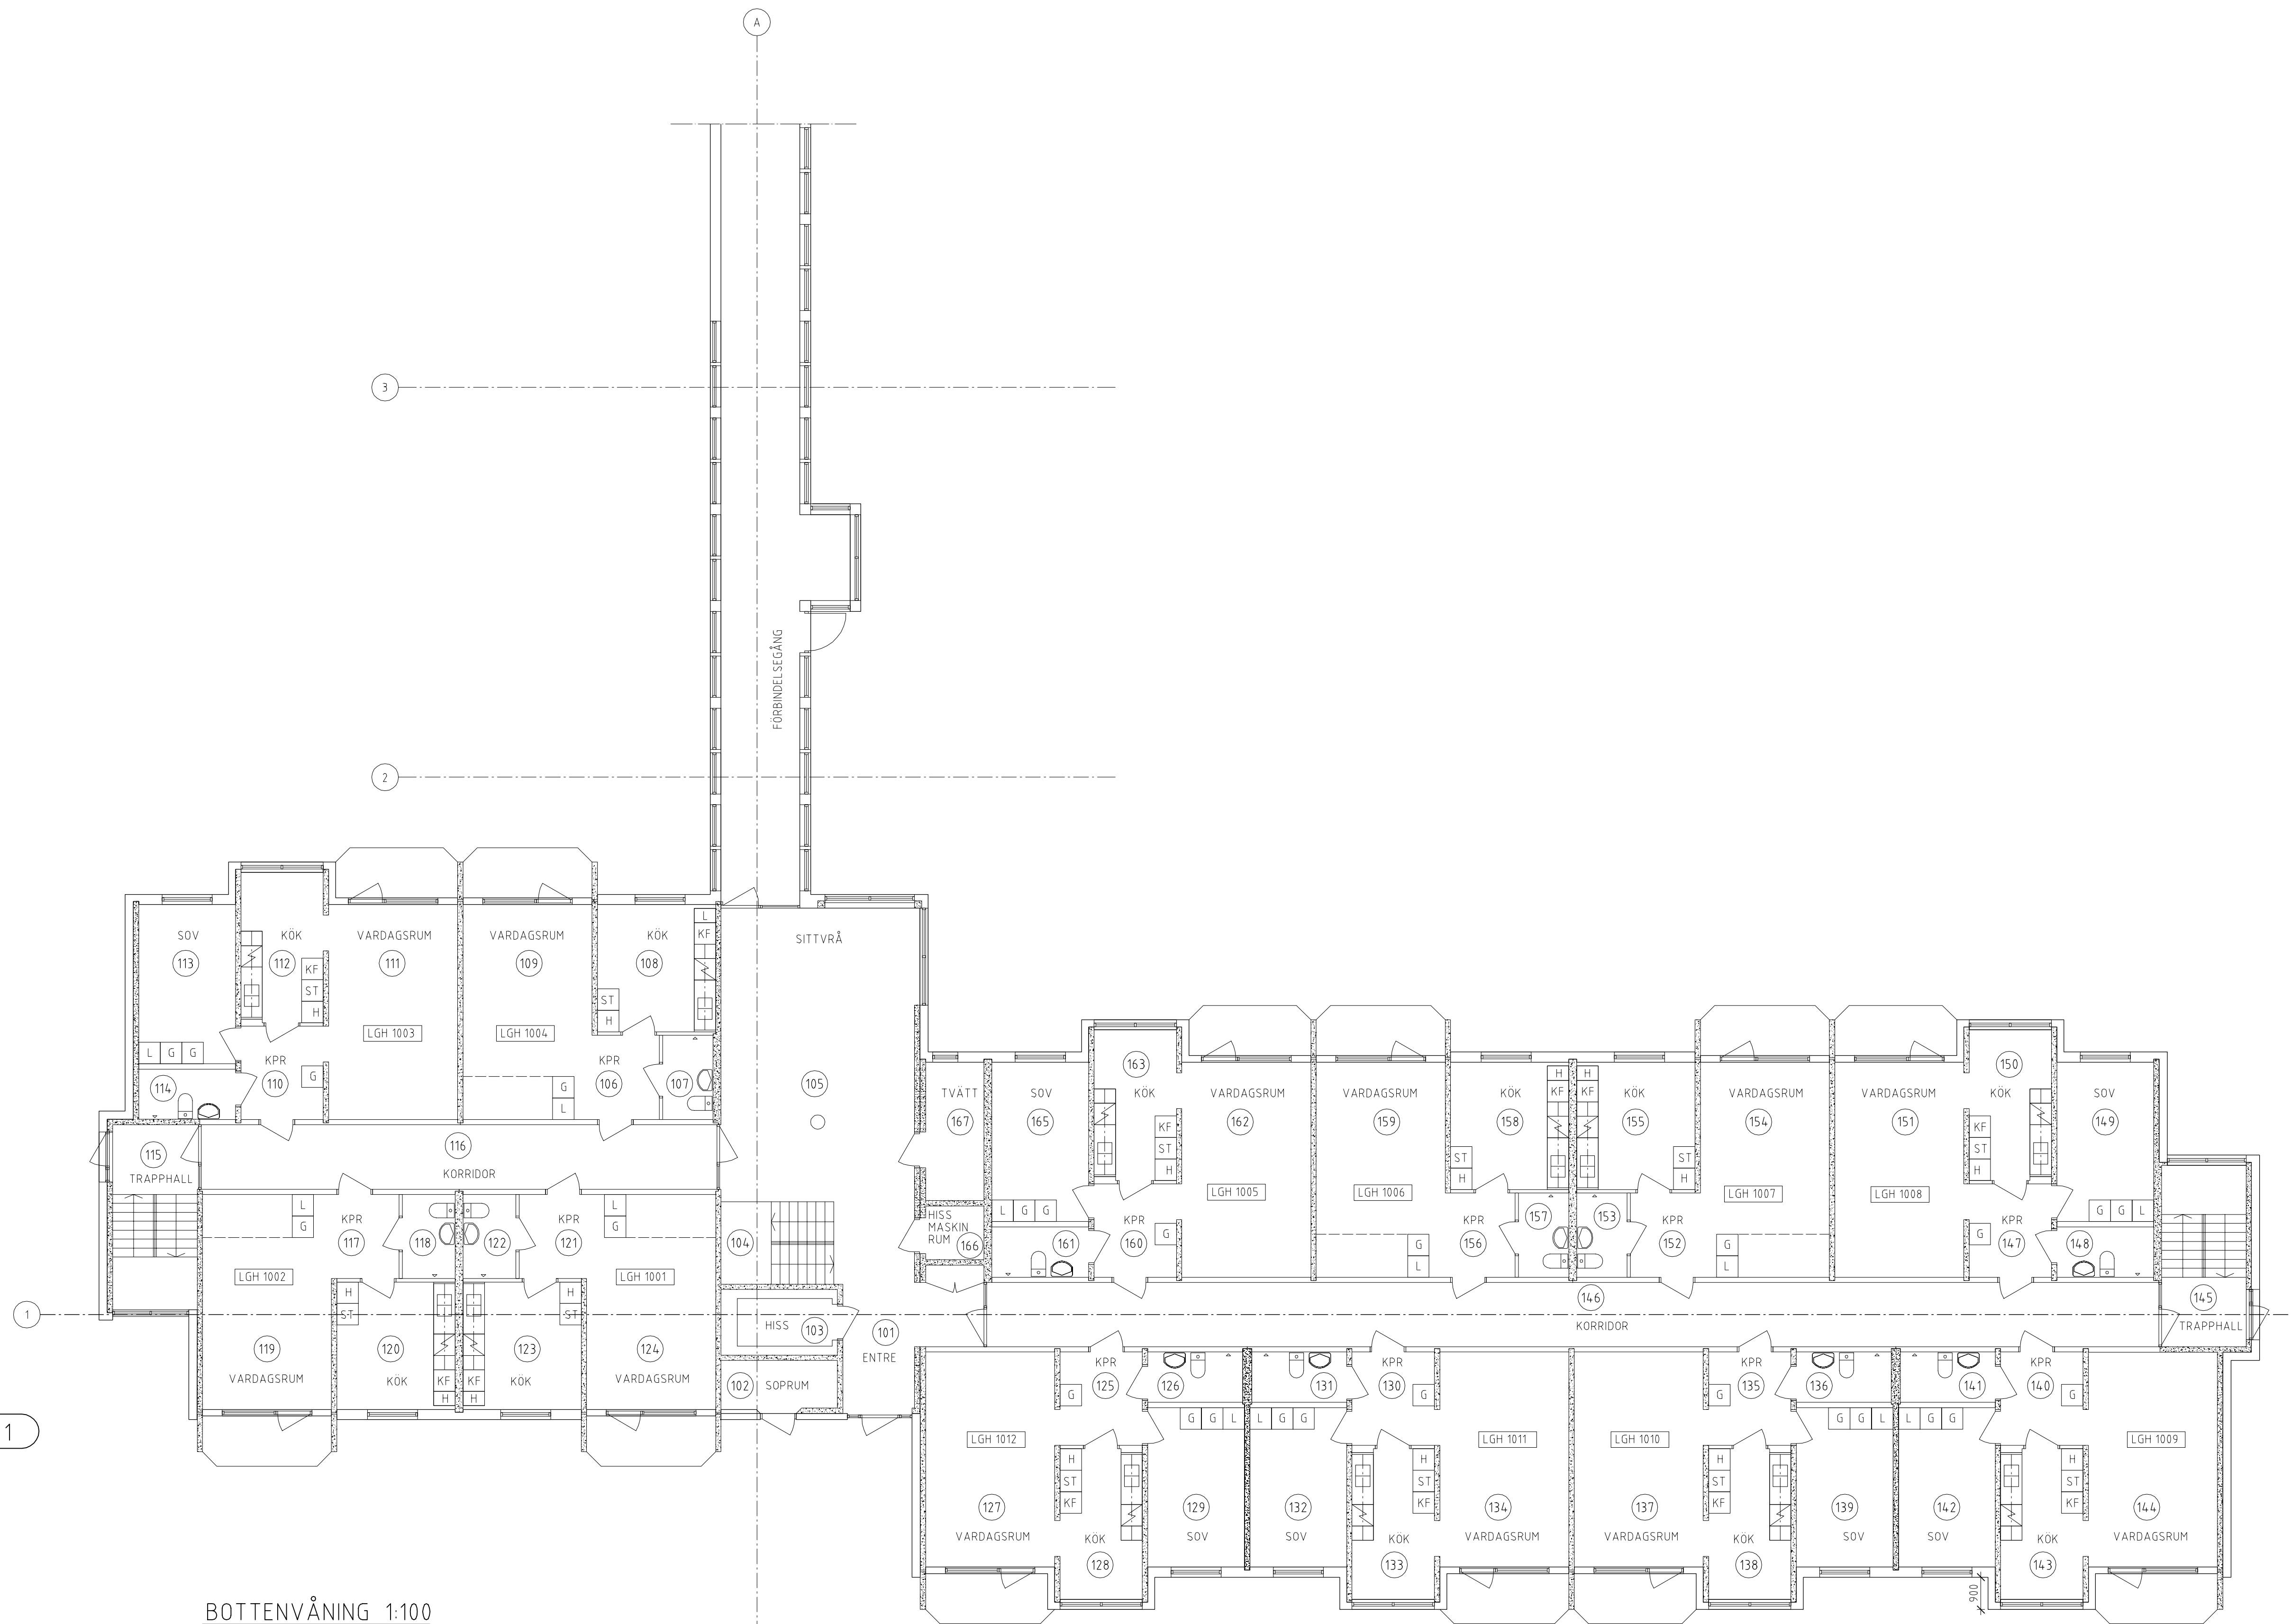

B	RELATIONSHANDLING	2014-05-05	ML
A	BYGGHANDLING	2013-06-14	HW
BET	ANT	ANDRINGEN AVSER	DATUM
			SIGN
RELATIONSHANDLING VALBERGSGÅRDEN OMBYGGNATION			
WSP BYGGPROJEKTERING KYRKOGATAN 10 68530 TORSBY Tel: 0560-13302 Fax:			
UPPDRAG NR 10181994		RITAD/KONSTRUERAD AV HW	HANDLAGGARE ML
DATUM 2013-05-13		ANSVARIG Mats Larsson	
OMBYGGNATION AV SERVICEHUS HUS 1 BOTTENVÅNING BEF UTSEENDE			
SKALA	NUMMER	BET	
1:100	K10	B	